


炒煮区

项目	数量	名称
43	2	双通翻门打荷台柜
44	1	打荷台
45	2	座台吊柜
46	1	挂式运水控制箱
47	1	炉灶拼台
48	1	中式双头双尾炒炉
49	3	E2高效鼓风机
50	1	单头单尾炒炉连大锅灶
51	2	E3高效鼓风机
52	1	运水烟罩
53	1	中式三门蒸柜
54	1	煤气六头煲仔炉
55/56	1	烟罩封墙板
57	1	拼台
58	1	蒸笼吊架

派餐间

项目	数量	名称
63	1	双星洗手盆
64	2	三层运送车
65	4	工作台柜(柜内三层)
CK03	1	工作台柜(柜内三层)
66	2	单星盆台
CK05	1	工作台柜(柜内三层)
CK06	2	灭蚊灯
67	2	电热保温连滚水撑
CK08	1	电热保温连滚水撑
68	2	移动式电热保温池柜(发泡)
CK09	1	移动式电热保温池柜(发泡)
69	2	派餐操作台柜(掩门)
CK10	2	派餐操作台柜(掩门)
70	1	工作台
71	2	拼台
CK13	1	伸缩式洗地龙头
CK14	1	台式电平扒炉
CK15	1	工作台柜
CK16	1	滤网烟罩
CK17	1	双头自然风汤面炉
CK18	1	拼台
CK19	1	工作台柜
CK20	1	双门工作台冰柜
CK21	1	工作台
CK22	2	层板拼台

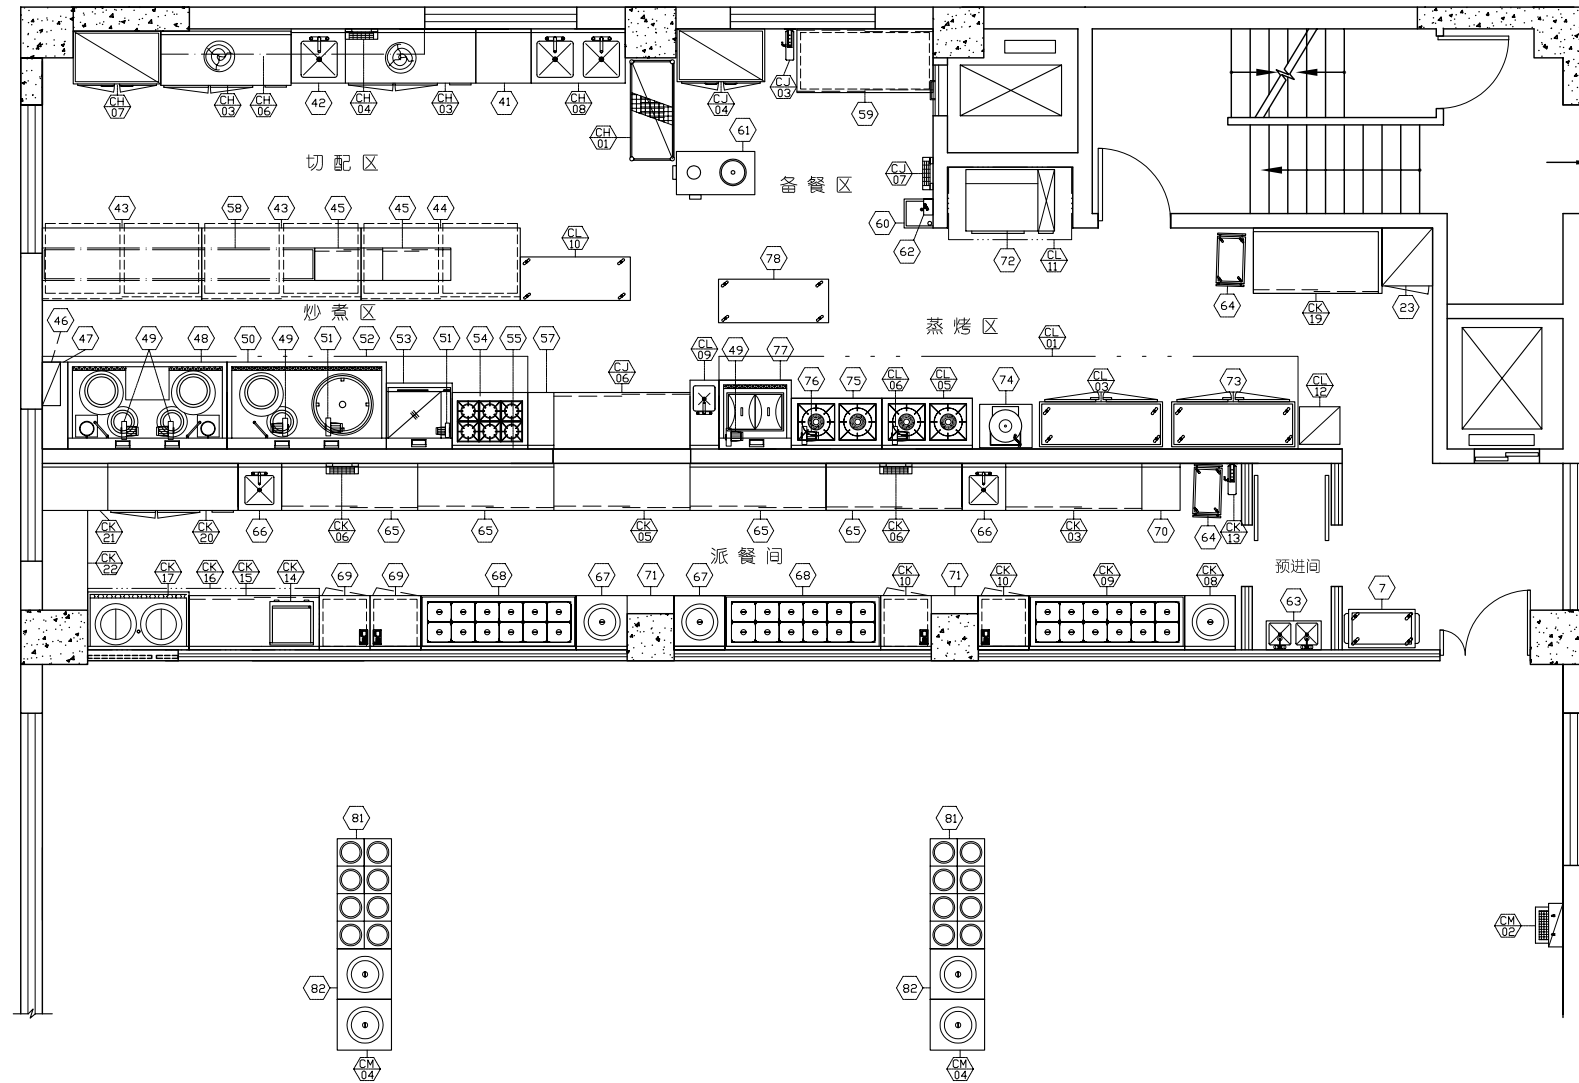

切配区

项目	数量	名称
CH01	2	四层存货架
41	1	工作台
CH03	2	双门工作台冰柜
CH04	1	灭蚊灯
42	1	单星盆台
CH06	1	挂墙层架
CH07	1	高身四门冷柜
CH08	1	双星盆工作台

备餐区

项目	数量	名称
59	1	双通双层工作台柜
60	1	净化水器底台
CJ03	1	伸缩式洗地龙头
CJ04	1	高身四门冷柜
61	1	全自动豆浆豆腐机
CJ06	1	工作台柜
CJ07	1	灭蚊灯
62	1	爱惠浦直饮水机

蒸烤区

项目	数量	名称
CL01	1	运水烟罩
72	1	三层六盘电烘炉
73	1	数码双温双控多功能电蒸柜
CL03	1	数码双温双控多功能电蒸柜
74	1	电热烙饼机
75	1	双头鼓风矮仔炉
76	1	E4高效鼓风机
CL05	1	双头鼓风矮仔炉
CL06	1	E4高效鼓风机
77	1	中式燃气肠粉炉
49	1	E2高效鼓风机
CL09	1	单星洗手盆
78	1	流动工作台
CL10	1	流动工作台
CL11	1	滤网烟罩
CL12	1	立式运水控制箱

餐厅区

项目	数量	名称
7	2	下栏车
CM02	1	三合一柜式智能开水机
81	2	配料存放台连味盅
82	2	电热保温汤撑
CM04	2	电热保温汤撑



NOTE: 1: All measurements must be checked on site
2: All dimensions in mm
3: Do not scale drawings
NO PART OF THIS DRAWING DESIGN BE USED OR REPRODUCED IN ANY MANNER WHATSOEVER WITHOUT WRITTEN PERMISSION OF KINTY LTD.

工程项目:
南宁海关大楼

日期	修订

标题:
一层厨房设备布置竣工图

绘图: CAD	设计: KINTY
比例: 1:100	日期: 2009-05-10
工程编号: 09-05-B	图号: B-2-1